

WTFIBEE-15

Wysogotowo, 05.08.2024 r.

**Projektowanie i Nadzór Roboty
Drogowe Henryka Figiel**
ul. Hrubieszowska 121/3
22-100 Chełm

Dotyczy: Budowa drogi wewnętrznej w miejscowości Parpyse, dz. nr ewid. 190, gm. Chełm.

**FIBEE IV Sp. z o.o. Wysogotowo,
Wierzbowa 84, 62-081 Przeźmierowo**

w odpowiedzi na Państwa wiadomość z dnia 25.07.2024 r., wskazuje na mapach przebieg sieci oraz określa następujące warunki jakie należy spełnić podczas robót na infrastrukturze FIBEE IV Sp. z o.o.:

1. Infrastrukturę stanowią kable łączowe oraz dystrybucyjne wskazane na mapie oraz przyłącza i kable abonenckie.
2. Lokalizację podziemnych urządzeń telekomunikacyjnych należy potwierdzić w terenie za pomocą przekopów próbnych.
3. Inwestor/Wykonawca zobowiązany jest do zabezpieczenia przed uszkodzeniem infrastruktury FIBEE IV Sp. z o.o. w sposób umożliwiający dalszą eksploatację, konserwację, modernizację czy naprawę.
4. Termin prac należy zgłosić, z co najmniej 3-tygodniowym wyprzedzeniem, do Network Operations Center, tel. 48 61-222 22 11 oraz prace-planowe@fiberhost.com.
5. Zobowiązuje się Inwestora i Wykonawcę robót do prowadzenia prac w sposób wykluczający możliwość powstania awarii sieci lub urządzeń FIBEE IV Sp. z o.o. W przypadku uszkodzenia w trakcie prowadzenia robót, infrastruktury FIBEE IV Sp. z o.o. należy ją zabezpieczyć i bezwzględnie powiadomić FIBEE IV Sp. z o.o. (tel. 61 222 22 11, fax 61 222 11 11). Inwestor ponosi odpowiedzialność materialną i karną wynikającą z Kodeksu Cywilnego za spowodowanie uszkodzeń infrastruktury FIBEE IV Sp. z o.o. w czasie wykonywania robót oraz za szkody, które mogłyby powstać w przyszłości na skutek przeprowadzonych robót w tym strat tytułem braku transmisji, tj. w szczególności strat powstałych w związku z karami wynikającymi z łączących FIBEE IV Sp. z o.o. z abonentami Service-Level Agreement.
6. Wszelkie prace wykonywane w pobliżu infrastruktury FIBEE IV Sp. z o.o. (skrzyżowania lub zbliżenia) czy też prace związane z przebudową infrastruktury należy wykonać ręcznie zgodnie z obowiązującymi przepisami, z należytą ostrożnością, zachowując normatywne odległości, pod nadzorem osoby wskazanej przez jej właściciela (FIBEE IV Sp. z o.o.). Koszt płatnego nadzoru wynosi 200 zł netto + VAT za jedną roboczogodzinę. Zabezpieczyć dwudzielnymi rurami grubościennymi na koszt Inwestora. Przed zasypianiem miejsca zabezpieczeń podlegają odbiorowi przez służby techniczne FIBEE IV Sp. z o.o.
7. Przy natrafieniu w trakcie wizji lokalnej dokonywanej przez projektanta lub podczas robót ziemnych, na urządzenia FIBEE IV Sp. z o.o. nie naniesione na podkład mapowy, należy je zabezpieczyć i powiadomić FIBEE IV Sp. z o.o. (tel. 61 222 22 11, fax 61 222 11 11) w celu ustalenia trybu dalszego postępowania.
8. Wszelkie koszty związane z ewentualnymi przełączeniami, zmianami przebiegu kabli światłowodowych, zmianami przebiegu kanalizacji teletechnicznej pokryje Inwestor.
9. W przypadku konieczności przebudowy lub przemieszczenia urządzeń telekomunikacyjnych FIBEE IV Sp. z o.o., Inwestor opracuje dokumentację projektowo-kosztorysową zgodnie z normą ZN-15/OPL-004, która musi być uzgodniona i zaakceptowana przez przedstawiciela FIBEE IV Sp. 

FIBEE

FIBEE I Sp. z o.o.
Wysogotowo, ul. Wierzbowa 84
62-081 Przeźmierowo
KRS 0000725374 Sąd Rejonowy Poznań-Nowe
Miasto i Wilda, VIII Wydział Gospodarczy
NIP: 7811969402 | REGON: 369832134
Kapitał zakładowy: 255.000,00 zł

FIBEE IV Sp. z o.o.
Wysogotowo, ul. Wierzbowa 84
62-081 Przeźmierowo
KRS 0000725347 Sąd Rejonowy Poznań-Nowe
Miasto i Wilda, VIII Wydział Gospodarczy
NIP: 7811969276 | REGON: 369832810
Kapitał zakładowy: 256.000,00 zł

**Z ZGODNOŚĆ
Z ORYGINAŁEM
PROJEKTANT
Henryka Figiel
upr. projekt. 776/CH/89
Jalność konstrukcyjno-inżynierska**


- do akceptacji przez FIBEE IV Sp. z o.o.
10. Ewentualne przebudowy kabli światłowodowych należy dokonać w godzinach nocnych (od 24:00 do 6:00).
 11. Ewentualne prace związane z przebudową infrastruktury zostaną protokolarnie odebrane przez osobę wskazaną przez właściciela infrastruktury (FIBEE IV Sp. z o.o.).
 12. W miejscach gdzie przebieg jezdni pokrywa się z przebiegiem kanalizacji teletechnicznej FIBEE IV Sp. z o.o., należy taką kanalizację przeprojektować oraz przebudować poza pas jezdni.
 13. Ramy i pokrywy studni zlokalizowanych w zjazdach należy wymienić na typ ciężki.
 14. W przypadku konieczności przebudowy sieci, po zakończeniu prac Inwestor jest zobowiązany do przekazania dokumentacji powykonawczej przebudowanej sieci która jest warunkiem odbioru prac.
 15. Zmiany posadowienia istniejącej infrastruktury telekomunikacyjnej należy powykonawczo nanieść na mapy i dostarczyć do FIBEE IV Sp. z o.o. w formie inwentaryzacji geodezyjnej w terminie 3 miesięcy od zakończenia prac.
 16. W przypadku gdy w wyniku przebudowy infrastruktura FIBEE IV Sp. z o.o. zostanie zlokalizowana na terenie innych nieruchomości (działek) Inwestor zobowiązany jest we własnym zakresie na własny koszt zawrzeć umowę z uprawnionym podmiotem na mocy, której FIBEE IV Sp. z o.o. nabędzie prawo do trwałego pozostawiania swojej infrastruktury na tej nieruchomości.
 17. Roboty budowlano – montażowe należy zlecić wyłącznie firmie specjalizującej się w robotach teletechnicznych, która posiada udokumentowane doświadczenie w budownictwie telekomunikacyjnym. Jednocześnie do wykonania prac budowlanych branży telekomunikacyjnej rekomendujemy firmę Optic Fiber Solutions Sp. z o.o. (Prusa 78, 41-400 Mysłowice, E-mail: biuro@ofs.link tel. 723195042), która kompleksowo konserwuje infrastrukturę telekomunikacyjną stanowiącą własność FIBEE I Sp. z o.o., posiada certyfikaty ISO 9001 gwarantujące wysoką jakość prac oraz posiada duże doświadczenie w prowadzeniu prac telekomunikacyjnych.
 18. Warunki wystawiane są na okres 6 miesięcy licząc od dnia wystawienia warunków.

Odpowiadając na powyższe pismo proszę o odniesienie się do sygnatury naszego dokumentu.

Z poważaniem,

Podpis jest prawidłowy

Dokument podpisany przez Zuzanna
Jankowska
Data: 2024.08.05 14:55:44 CEST

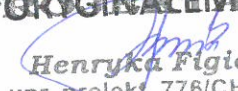ZA ZGODNOŚĆ
Z ORYGINAŁEM

Henryka Figiel
upr. projekt. 776/CH/88
specjalność konstrukcyjno-inżynierska


FIBEE IV Sp. z o.o.
Wysogotowo, ul. Wierzbowa 84
62-081 Przeźmierowo
NIP: 7811969276 REGON: 369823810
KRS: 0000725347

Sprawę prowadzi:
Specjalista ds. Uzgodnień
Zuzanna Jankowska
e-mail: uzgodnienia.fibee@fibee.pl
tel. 732 431 524

FIBEE

FIBEE I Sp. z o.o.
Wysogotowo, ul. Wierzbowa 84
62-081 Przeźmierowo
KRS 0000725374 Sąd Rejonowy Poznań-Nowe
Miasto i Wilda, VIII Wydział Gospodarczy
NIP: 7811969402 | REGON: 369832134
Kapitał zakładowy: 255.000,00 zł

FIBEE IV Sp. z o.o.
Wysogotowo, ul. Wierzbowa 84
62-081 Przeźmierowo
KRS 0000725347 Sąd Rejonowy Poznań-Nowe
Miasto i Wilda, VIII Wydział Gospodarczy
NIP: 7811969276 | REGON: 369823810
Kapitał zakładowy: 255.000,00 zł

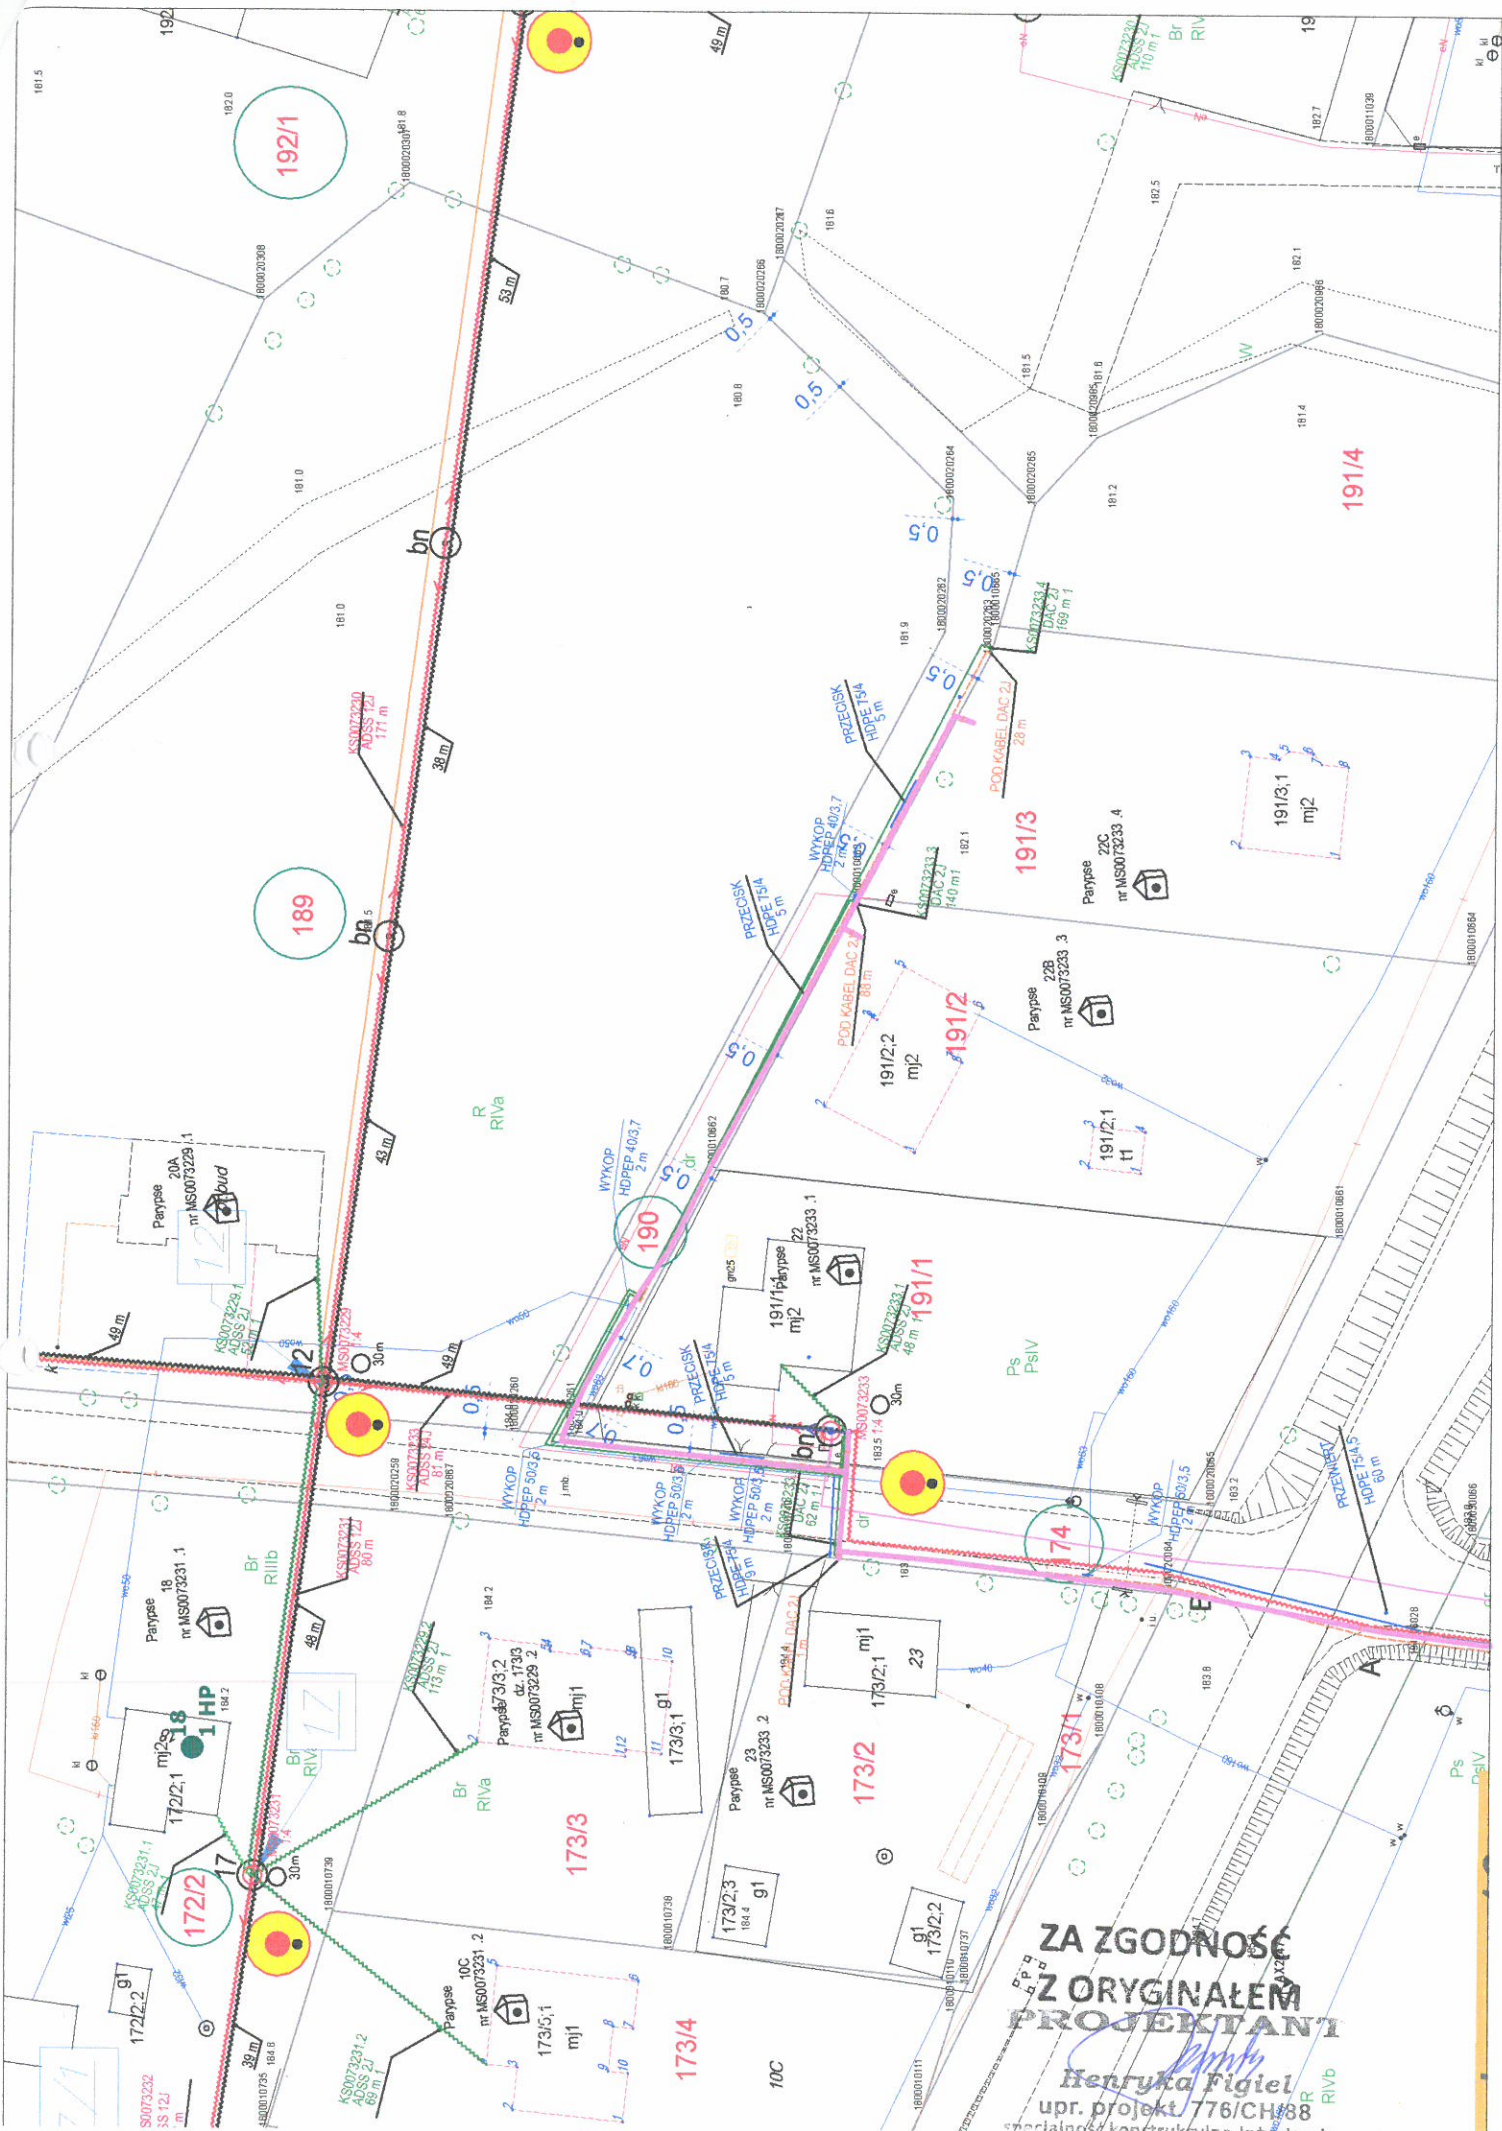

ZA ZGODNOŚĆ
Z ORYGINAŁEM
PROJEKTANT
Henryka Figiel
upr. projekt 776/CH/88
specjalność konstrukcyjno-inżynierska